



Geodetické práce
Ing. Jan Kefurt



ZAMĚŘENÍ SKUTEČNÉHO PROVEDENÍ STAVBY VEDENÍ OPTICKÉHO KABELU

Objednatel	czela.net z.s. Adresa: J.A.Komenského 1645, 250 88 Čelákovice
Katastrální území	Zápy
Okres	Praha-východ
Název akce:	Zaměření skutečného provedení stavby vedení optického kabelu
Zaměřená oblast	Zápy
Měření provedl/i	Ing. Jan Kefurt
Datum měření	květen 2018
Geodetické přístroje	RTK GNSS South G1, Topcon GPT9003M
Souřadnicový systém	S-JTSK
Výškový systém	BPV
Popis měření	Zaměření vedení provedeno po záhozu. (výška odpovídá současnému povrchu terénu)
Charakteristika přesnosti	$m_{xy}=0.14m$, $m_z=0.10$
Obsah	Měřický náčrt Seznam souřadnic (S-JTSK, BPV)
Geodetickou dokumentaci ověřil	Ing. Jan Kefurt, úředně oprávněný zeměměřický inženýr položka seznamu ČÚZK č.2190/2003 datum ověření: 30.5.2019 , číslo ověření: 45/2019



Razítko a podpis

Geodetické práce Ing Jan Kefurt

úředně oprávněný zeměměřický inženýr položka seznamu ČÚZK č.2190/2003

Famfulíkova 1141/17, Praha 8 IČ 70091498

+420 777 59 11 55 info@kefurt.com www.kefurt.com

Strana 1 z 7



SEZNAM SOUŘADNIC (S-JTSK, BPV)

ČÍSLO BODU	Y[M]	X[M]	Z[M] terén	POPIS
1	723121.50	1036980.25	198.48	trasa vedení
2	723116.20	1036977.15	198.03	trasa vedení
3	723110.09	1036974.24	197.92	trasa vedení
4	723109.74	1036974.98	197.85	trasa vedení
5	723096.43	1036966.76	197.53	trasa vedení
6	723085.40	1036962.17	197.59	trasa vedení
7	723074.93	1036956.93	197.68	trasa vedení
8	723069.69	1036954.81	197.66	trasa vedení
9	723068.58	1036950.34	197.91	komora
10	723070.54	1036949.10	198.26	trasa vedení
11	723074.30	1036944.50	198.09	trasa vedení
12	723075.00	1036943.46	197.09	trasa vedení
13	723073.55	1036942.91	196.86	trasa vedení
14	723067.78	1036938.79	197.39	trasa vedení
15	723063.41	1036934.72	198.11	trasa vedení
16	723062.02	1036932.13	198.66	trasa vedení
18	723057.81	1036925.26	199.41	trasa vedení
19	723051.87	1036911.98	200.03	trasa vedení
20	723049.37	1036907.89	200.19	trasa vedení
21	723047.72	1036906.10	200.44	trasa vedení
22	723046.28	1036897.16	200.12	trasa vedení
23	723040.13	1036881.45	199.50	trasa vedení
24	723032.91	1036863.69	199.12	trasa vedení
25	723029.77	1036856.66	199.22	trasa vedení
26	723028.81	1036855.81	199.36	trasa vedení
33	723054.09	1036945.90	200.13	trasa vedení
34	723055.00	1036954.26	200.56	trasa vedení
35	723053.35	1036962.59	200.77	trasa vedení
36	723053.32	1036968.82	200.59	trasa vedení
37	723053.92	1036980.56	200.51	trasa vedení
38	723051.13	1036993.25	200.51	trasa vedení
39	723047.16	1037003.01	200.52	trasa vedení
40	723045.65	1036905.78	200.46	trasa vedení



41	723043.78	1036904.79	200.57	trasa vedení
42	723039.19	1036899.64	201.08	trasa vedení
43	723034.12	1036895.31	201.48	trasa vedení
44	723025.35	1036888.76	202.12	trasa vedení
45	723042.21	1037012.62	200.37	trasa vedení
46	723036.31	1037025.69	200.43	trasa vedení
47	723033.03	1037034.98	200.33	trasa vedení
48	723034.39	1037051.77	199.76	trasa vedení
49	723035.79	1037057.02	199.67	trasa vedení
50	723037.63	1037058.94	199.64	trasa vedení
51	723044.86	1037063.52	199.57	trasa vedení
52	723050.40	1037067.07	199.54	trasa vedení
53	723051.60	1037067.13	199.51	trasa vedení
54	723053.72	1037068.11	199.56	rezerva
55	723048.28	1037073.19	199.79	trasa vedení
56	723048.14	1037075.65	200.06	trasa vedení
57	723043.82	1037086.01	200.26	trasa vedení
58	723042.38	1037091.15	200.13	trasa vedení
59	723042.44	1037092.03	200.13	rezerva
66	723040.81	1037091.15	200.45	trasa vedení
67	723032.26	1037085.62	200.35	trasa vedení
68	723016.18	1037073.85	200.42	trasa vedení
69	723009.47	1037076.59	202.20	trasa vedení
70	723003.50	1037073.58	202.19	trasa vedení
71	722999.92	1037073.67	202.22	trasa vedení
72	722997.69	1037072.37	202.21	trasa vedení
73	722989.88	1037083.81	202.28	trasa vedení
74	722980.54	1037098.29	202.29	trasa vedení
75	722979.31	1037096.86	202.47	trasa vedení
76	722977.16	1037095.43	202.54	trasa vedení
77	723018.83	1036884.11	202.71	trasa vedení
78	723008.04	1036876.70	203.51	trasa vedení
79	722998.32	1036870.65	204.21	trasa vedení
80	722987.51	1036865.71	204.96	trasa vedení
81	722978.64	1036862.74	205.45	trasa vedení
82	722978.94	1036863.35	205.43	trasa vedení
83	722977.56	1036868.61	205.35	trasa vedení
84	722977.76	1036870.20	205.36	trasa vedení
85	722982.15	1036872.85	205.46	trasa vedení
86	722989.42	1036879.83	206.47	trasa vedení
87	722971.32	1036861.21	205.97	trasa vedení
88	722966.82	1036858.64	206.27	trasa vedení
89	722965.45	1036855.47	206.45	trasa vedení
90	722966.50	1036854.92	206.32	komora



91	722966.67	1036853.72	206.44	trasa vedení
92	722965.47	1036851.29	206.52	trasa vedení
93	722965.32	1036843.81	206.55	trasa vedení
94	722963.59	1036838.81	206.45	trasa vedení
95	722959.93	1036832.30	206.01	trasa vedení
96	722960.23	1036854.88	206.74	trasa vedení
99	722943.91	1036864.06	207.97	trasa vedení
101	722927.16	1036866.92	208.95	trasa vedení
102	722918.51	1036867.49	209.34	trasa vedení
104	722994.98	1036885.43	207.14	trasa vedení
105	723001.82	1036892.04	207.73	trasa vedení
106	723004.32	1036897.48	208.39	trasa vedení
107	723001.97	1036905.32	209.51	trasa vedení
108	722996.69	1036912.54	210.87	rezerva
109	722914.20	1036867.61	209.55	trasa vedení
110	722909.02	1036866.86	209.87	trasa vedení
111	722908.20	1036863.63	210.03	trasa vedení
112	722905.43	1036866.57	210.07	trasa vedení
113	722895.02	1036864.43	210.69	trasa vedení
114	722886.14	1036861.54	211.54	trasa vedení
115	722883.22	1036860.09	211.77	trasa vedení
116	722883.84	1036858.27	211.85	trasa vedení
117	722880.81	1036858.50	211.94	trasa vedení
118	722881.56	1036856.78	211.88	trasa vedení
119	722872.36	1036853.68	212.41	trasa vedení
120	722862.43	1036847.39	212.87	trasa vedení
121	722847.68	1036839.45	213.54	trasa vedení
122	722847.68	1036838.23	213.44	komora
123	722846.74	1036839.10	213.57	trasa vedení
124	722846.93	1036837.78	213.53	trasa vedení
125	722844.12	1036838.16	213.71	trasa vedení
126	722844.30	1036836.69	213.66	trasa vedení
127	722833.27	1036834.05	214.18	trasa vedení
128	722831.58	1036838.39	214.17	rezerva
129	722823.69	1036829.74	214.37	trasa vedení
130	722810.26	1036822.56	214.63	trasa vedení
131	722803.27	1036818.59	214.74	trasa vedení
132	722803.86	1036817.03	214.70	trasa vedení
133	722800.87	1036817.39	214.75	trasa vedení
134	722801.47	1036815.70	214.76	trasa vedení
135	722790.29	1036811.37	214.89	trasa vedení
137	722896.28	1036882.27	215.20	komora
138	722895.52	1036887.28	215.21	trasa vedení
139	722895.79	1036887.59	215.28	trasa vedení




140	722896.88	1036881.44	215.11	trasa vedení
141	722900.94	1036881.20	214.85	trasa vedení
142	722908.87	1036880.24	213.49	trasa vedení
143	722915.57	1036879.92	212.57	trasa vedení
145	722913.46	1036875.29	209.87	trasa vedení
146	722914.13	1036872.41	209.73	trasa vedení
147	722902.07	1036794.23	207.27	trasa vedení
148	722891.11	1036789.32	207.63	trasa vedení
149	722887.24	1036786.79	207.80	trasa vedení
150	722884.84	1036786.80	207.86	trasa vedení
152	722866.63	1036787.71	207.90	trasa vedení
153	722846.80	1036786.19	208.25	trasa vedení
154	722954.83	1036826.06	206.09	trasa vedení
155	722948.20	1036818.35	205.86	trasa vedení
156	722940.65	1036808.67	205.51	trasa vedení
157	722935.75	1036803.02	205.47	trasa vedení
158	722931.42	1036798.74	205.61	trasa vedení
159	722926.70	1036801.84	205.79	trasa vedení
160	722925.08	1036802.16	205.80	trasa vedení
161	722927.57	1036793.50	205.41	trasa vedení
162	722926.89	1036791.89	205.30	trasa vedení
163	722924.38	1036788.51	205.19	trasa vedení
164	722925.80	1036784.35	202.93	trasa vedení
165	722926.17	1036785.09	202.96	trasa vedení
166	722921.60	1036785.26	205.18	trasa vedení
167	722918.29	1036786.95	205.39	trasa vedení
168	722871.89	1036787.34	207.85	trasa vedení
171	722931.22	1036866.48	208.21	trasa vedení
173	722948.99	1036862.97	207.14	trasa vedení
174	722952.68	1036861.97	206.69	trasa vedení
175	722956.54	1036859.79	206.42	trasa vedení
176	722958.35	1036858.14	206.24	trasa vedení
177	722959.01	1036856.57	206.18	trasa vedení
178	722958.83	1036855.23	206.21	trasa vedení
179	722958.42	1036854.67	206.21	trasa-přípojka
182	722868.89	1036858.96	212.19	trasa vedení
183	722868.33	1036860.52	212.39	trasa vedení
184	722868.99	1036863.90	212.48	trasa vedení
185	722865.13	1036869.43	214.86	trasa vedení
186	722863.94	1036871.95	215.16	trasa vedení
187	722862.46	1036875.56	215.42	trasa vedení
188	722857.31	1036874.37	215.24	trasa vedení
189	722855.30	1036875.59	215.23	trasa vedení
190	722852.40	1036881.08	215.86	trasa vedení



191	722848.22	1036889.97	216.41	trasa vedení
192	722844.13	1036898.63	216.81	trasa vedení
193	722839.97	1036907.04	217.14	trasa vedení
194	722834.67	1036917.43	217.52	trasa vedení
195	722830.58	1036925.27	217.93	trasa vedení
196	722827.51	1036932.58	218.20	trasa vedení
197	722824.71	1036940.65	218.53	trasa vedení
198	722823.63	1036945.70	218.72	trasa vedení
199	722823.76	1036951.37	218.82	trasa vedení
200	722824.99	1036954.35	218.81	trasa vedení
204	722822.91	1036961.04	218.93	komora
205	722823.31	1036960.24	218.87	trasa vedení
1-1	723037.26	1036846.32		roh budovy-bod poloh
1-2	723025.51	1036859.42		roh budovy-bod poloh
1-3	723092.55	1036966.53		roh budovy-bod poloh
1-4	723102.41	1036971.40		roh budovy-bod poloh
1-6	723128.63	1036966.43		roh budovy-bod poloh
1-8	723018.50	1037052.85		plot-bod polohopisu
1-9	723033.57	1037010.99		roh budovy-bod poloh
1-11	723006.31	1037046.79		roh budovy-bod poloh
1-12	723043.15	1037092.61	200.25	zed'-bod polohopisu
1-16	723061.21	1037072.33		roh budovy-bod poloh
1-19	723013.45	1037039.72		roh budovy-bod poloh
1-20	723017.83	1037026.43		roh budovy-bod poloh
1-21	722960.30	1036875.17		roh budovy-bod poloh
1-22	722949.21	1036850.45		roh budovy-bod poloh
1-23	722950.71	1036851.59		zed'-bod polohopisu
1-24	722966.74	1036857.19		zed'-bod polohopisu
1-25	722982.61	1036857.38		roh budovy-bod polohopisu
1-26	722967.51	1036853.98	206.55	roh budovy-bod polohopisu
1-27	722991.93	1036917.17		roh budovy-bod polohopisu
1-28	722961.47	1036846.77		plot-bod polohopisu
1-29	723001.54	1036903.10		plot-bod polohopisu
1-30	722886.53	1036800.62		roh budovy-bod polohopisu
1-31	722873.87	1036802.18		roh budovy-bod polohopisu
1-32	722846.53	1036783.90		roh budovy-bod polohopisu
1-33	722847.55	1036791.91		roh budovy-bod polohopisu
1-36	722795.79	1036779.86		roh budovy-bod polohopisu
1-37	722845.92	1036779.02		roh budovy-bod polohopisu
1-38	722904.62	1036792.10		roh budovy-bod polohopisu
1-39	722897.07	1036882.35		zed'-bod polohopisu
1-40	722918.32	1036789.92		plot-bod polohopisu
1-41	722910.83	1036777.53		plot-bod polohopisu
1-42	722911.20	1036788.25		roh budovy-bod polohopisu





1-43	722883.97	1036779.74		roh budovy-bod polohopisu
1-44	722916.59	1036827.04		roh budovy-bod polohopisu
1-45	722921.22	1036820.87		roh budovy-bod polohopisu
1-46	722834.83	1036793.62		roh budovy-bod polohopisu
1-47	722832.10	1036772.77		roh budovy-bod polohopisu
1-48	722816.54	1036777.23		roh budovy-bod polohopisu
1-50	722883.93	1036779.75	207.85	roh budovy-bod polohopisu
1-51	723118.74	1036979.32		roh budovy-bod polohopisu

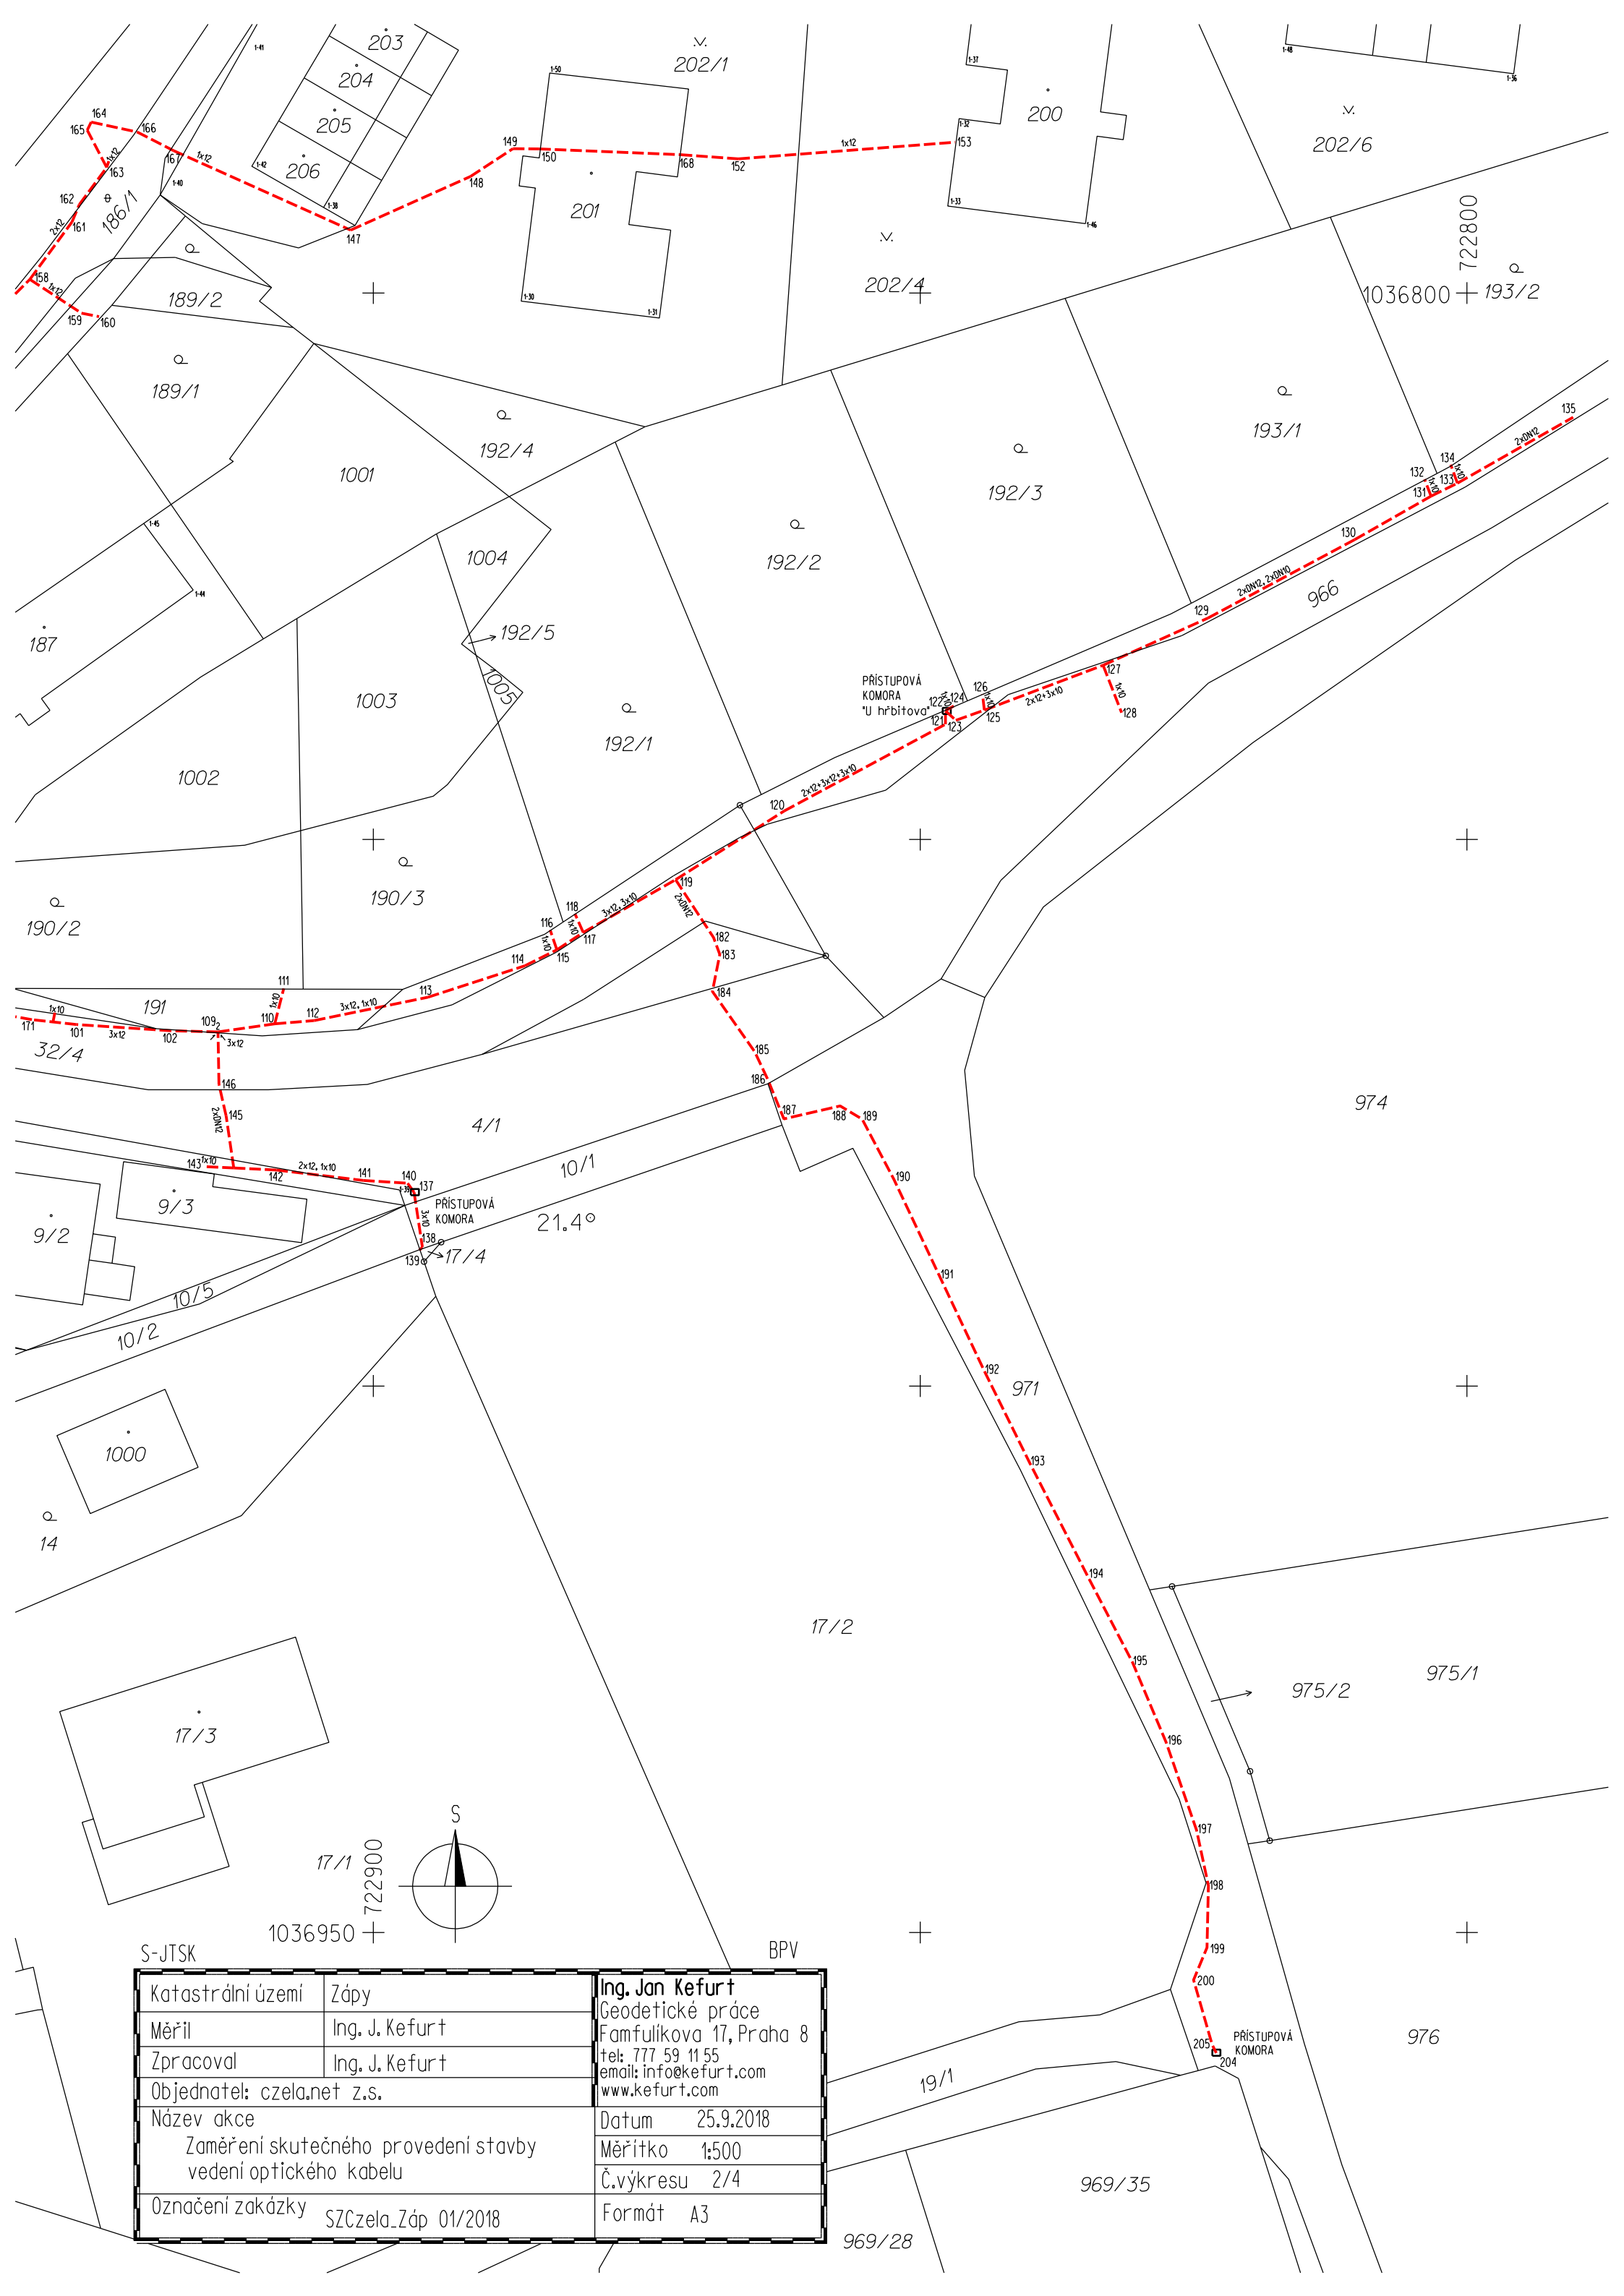

S-JTSK


Katastrální území	Zápy	Ing. Jan Kefurt
Měřil	Ing. J. Kefurt	Geodetické práce Famfúlkova 17, Praha 8
Zpracoval	Ing. J. Kefurt	tel: 777 59 11 55 email: info@kefurt.com www.kefurt.com
Objednatel: czela.net z.s.		
Název akce	Datum 25.9.2018	
Zaměření skutečného provedení stavby vedení optického kabelu	Měřítko 1:500	
Označení zakázky	Č.výkresu 2/4	
SZCzela.Záp 01/2018	Formát A3	

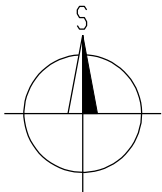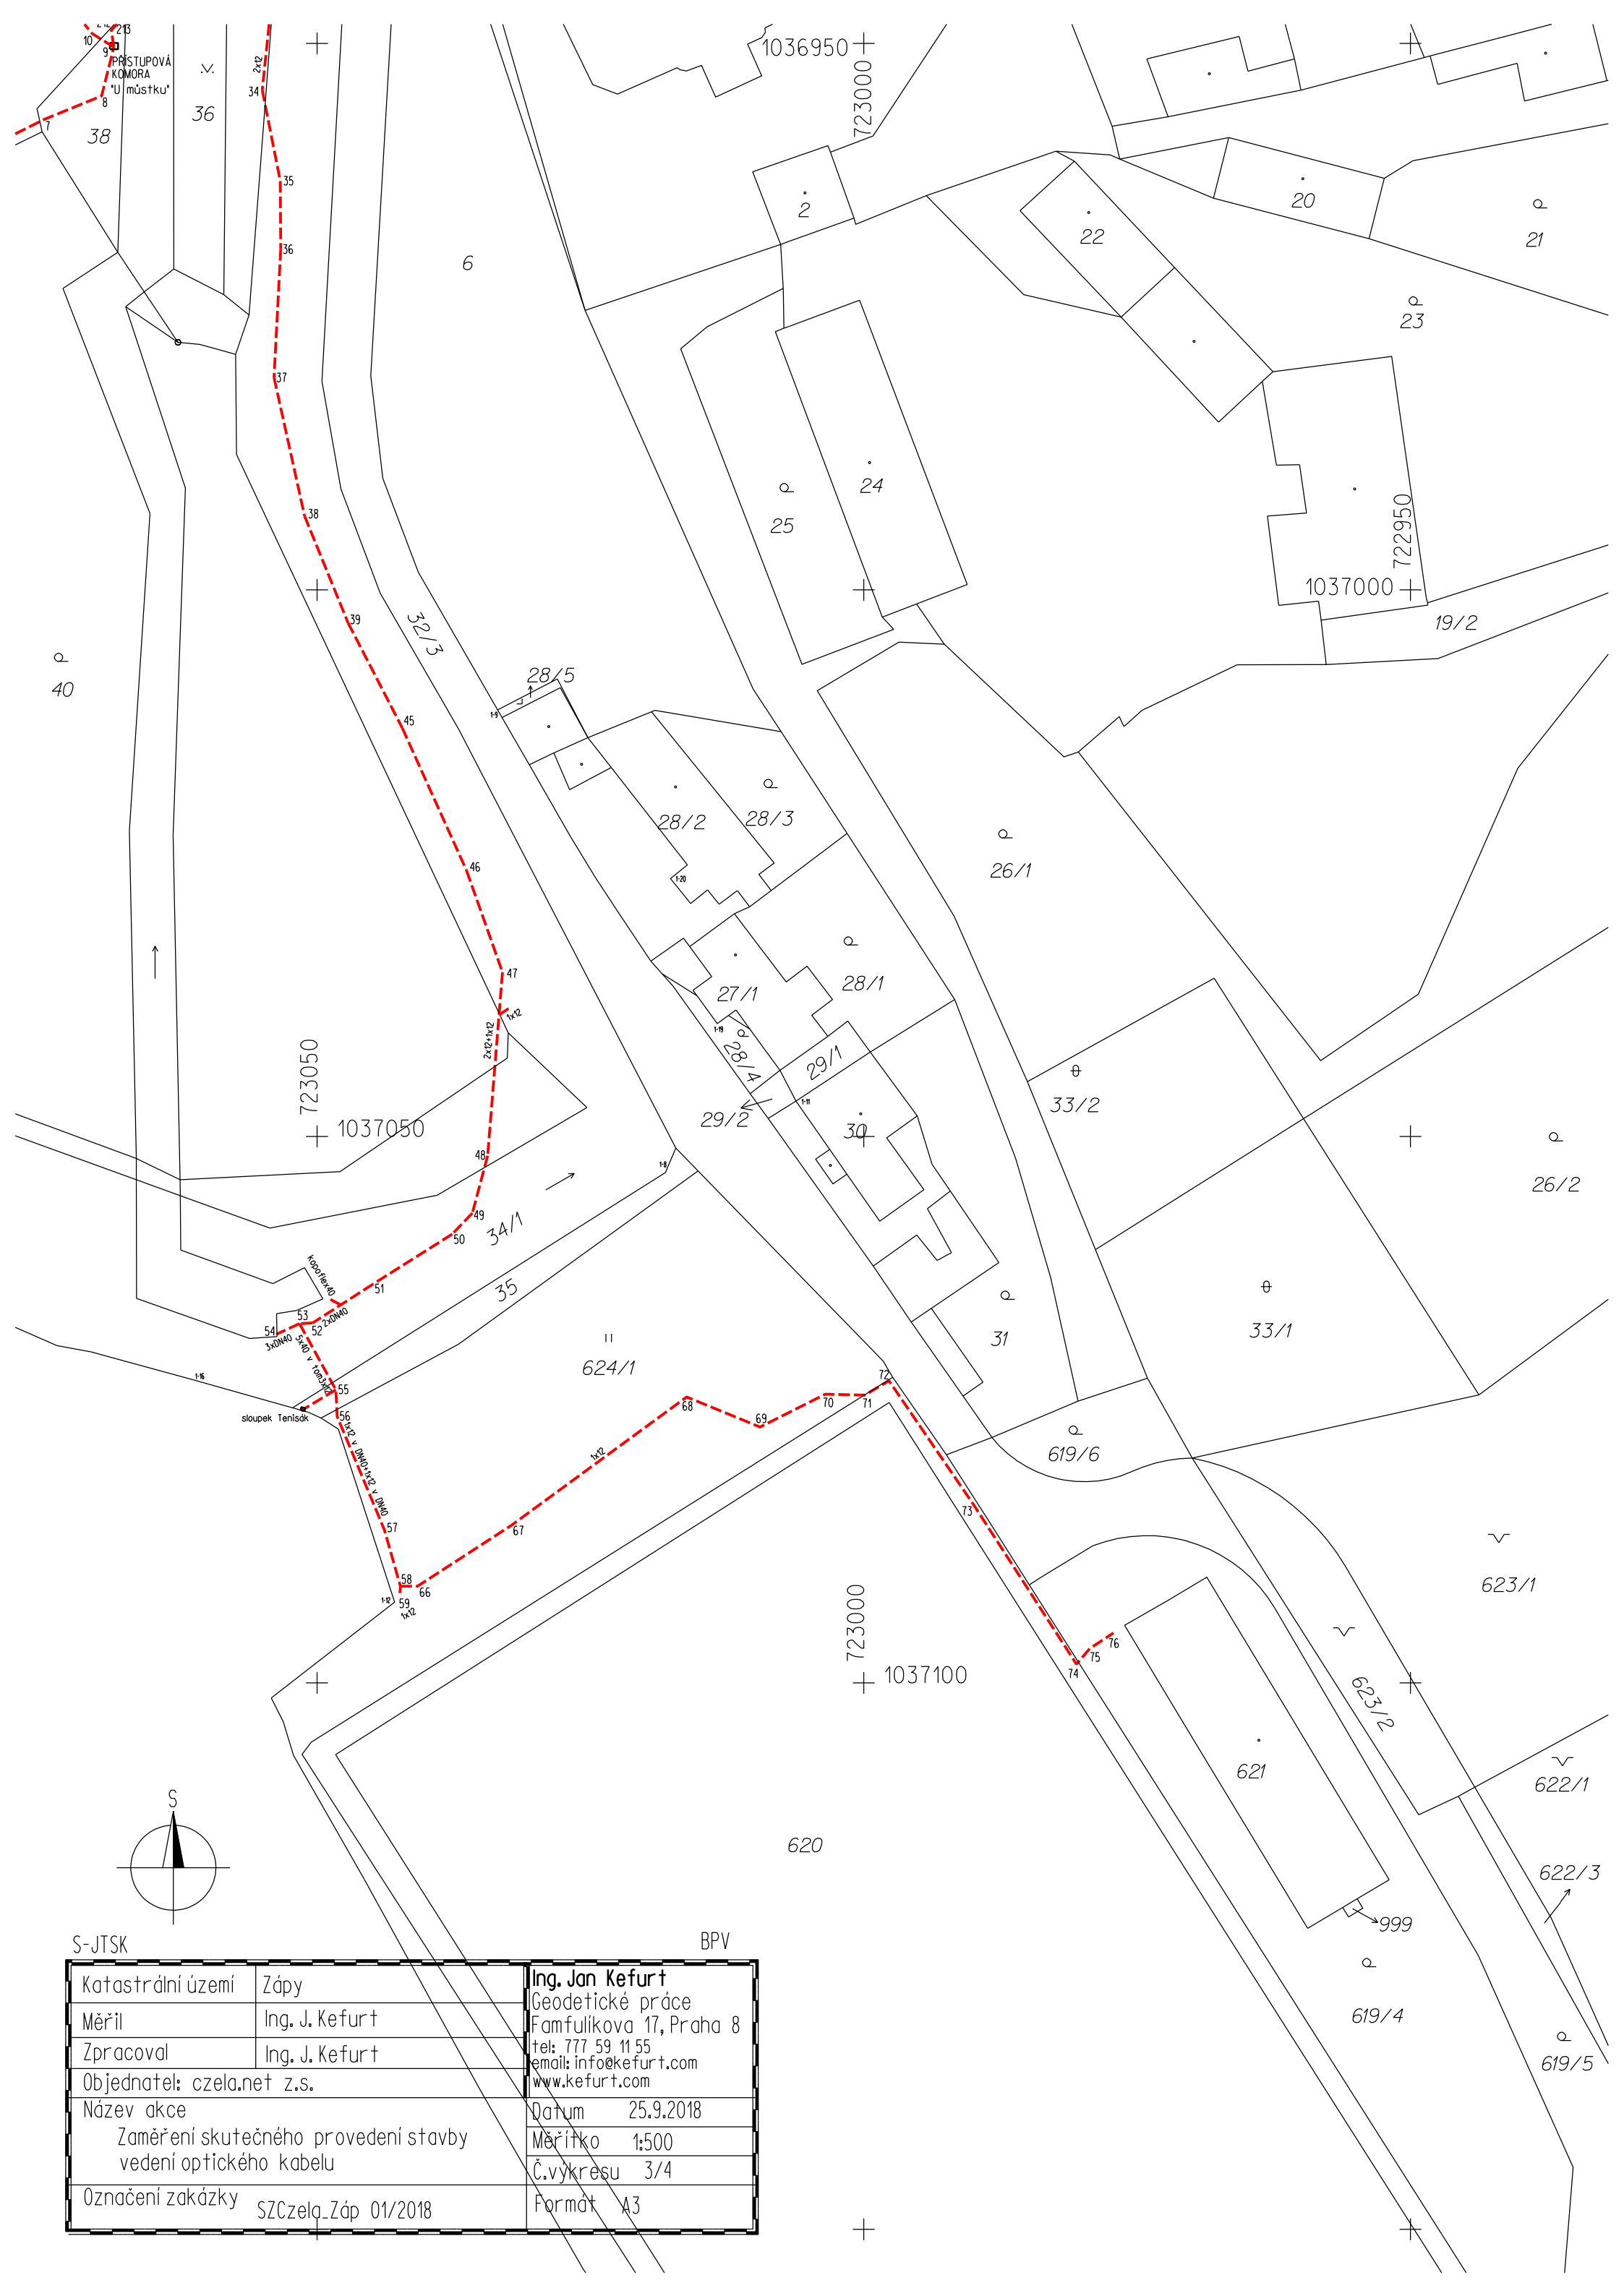

S-JTSK

BPV

Katastrální území	Zápy	Ing. Jan Kefurt
Měřil	Ing. J. Kefurt	Geodetické práce
Zpracoval	Ing. J. Kefurt	Famfulikova 17, Praha 8
Objednatel: czela.net z.s.		tel: 777 59 11 55
Název akce		email: info@kefurt.com
Zaměření skutečného provedení stavby		www.kefurt.com
vedení optického kabelu		Datum 25.9.2018
Označení zakázky		Měřítko 1:500
SZCzela_Záp 01/2018		Č.výkresu 3/4
		Formát A3

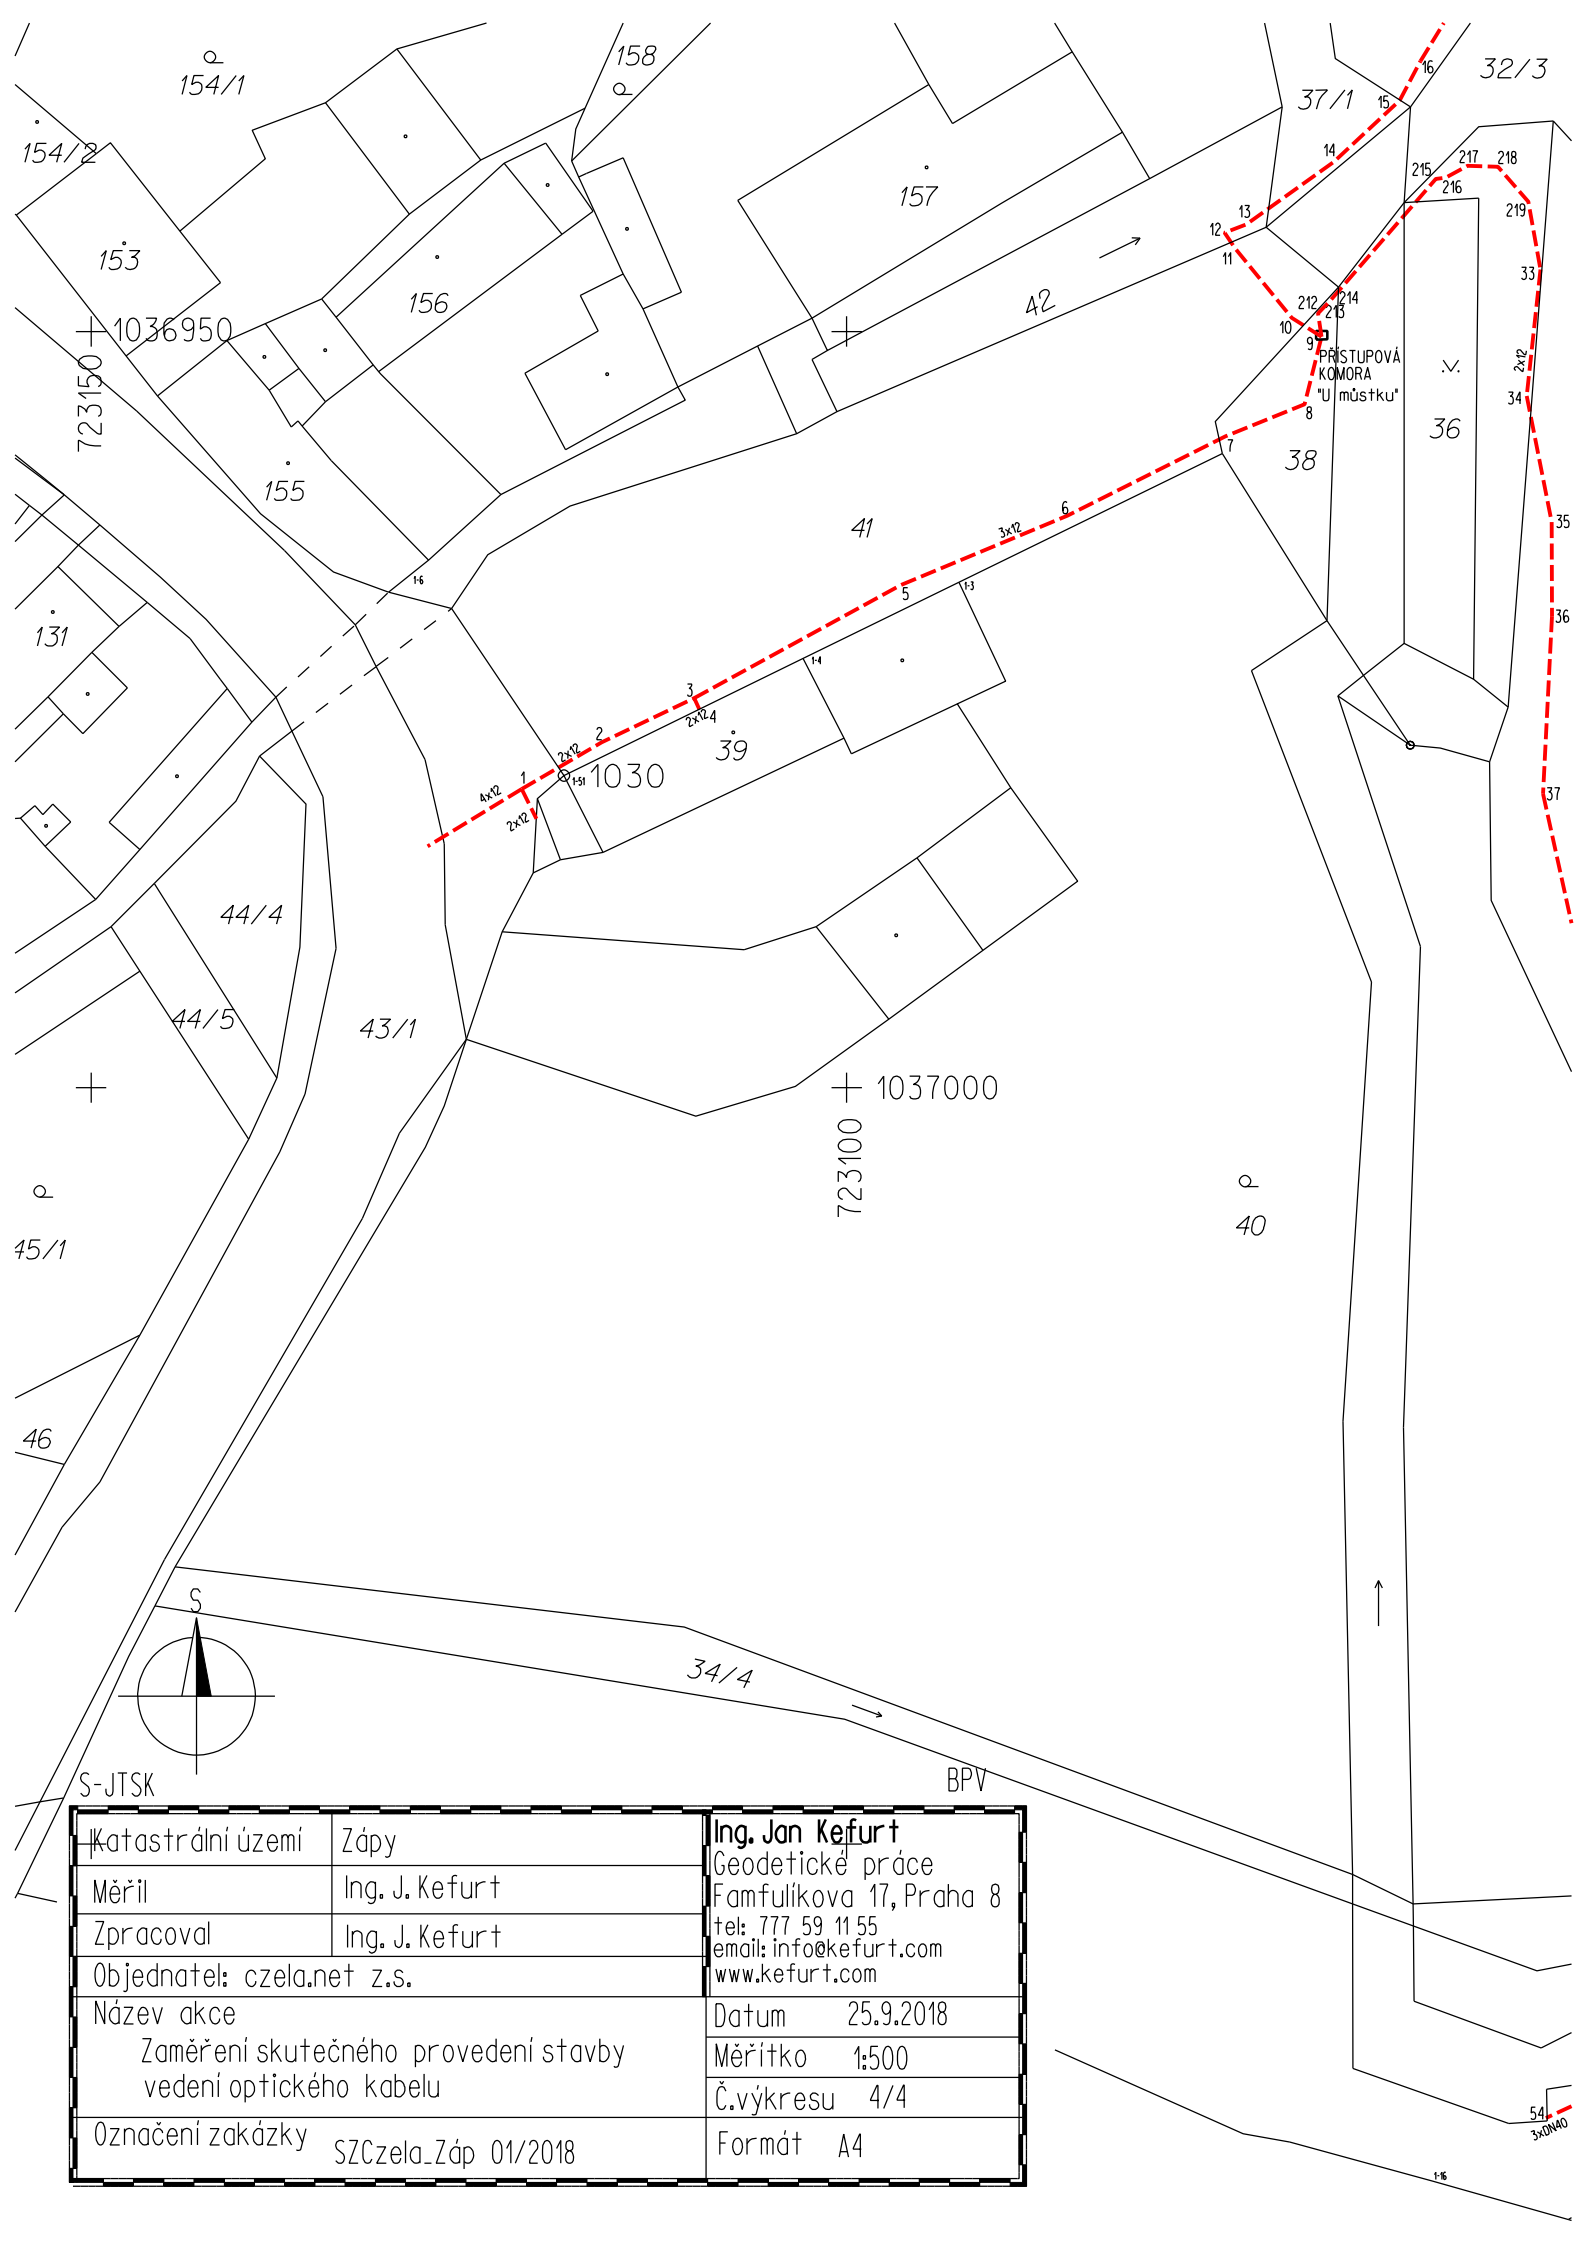

Katastrální území		Zápy	Ing. Jan Kefurt Geodetické práce Famfúlikova 17, Praha 8 tel: 777 59 11 55 email: info@kefurt.com www.kefurt.com
Měřil		Ing. J. Kefurt	
Zpracoval		Ing. J. Kefurt	
Objednatel: czela.net z.s.			
Název akce			
Zaměření skutečného provedení stavby			Datum 25.9.2018
vedení optického kabelu			Měřítko 1:500
Označení zakázky			Č.výkresu 4/4
SZCzela_Záp 01/2018			Formát A4